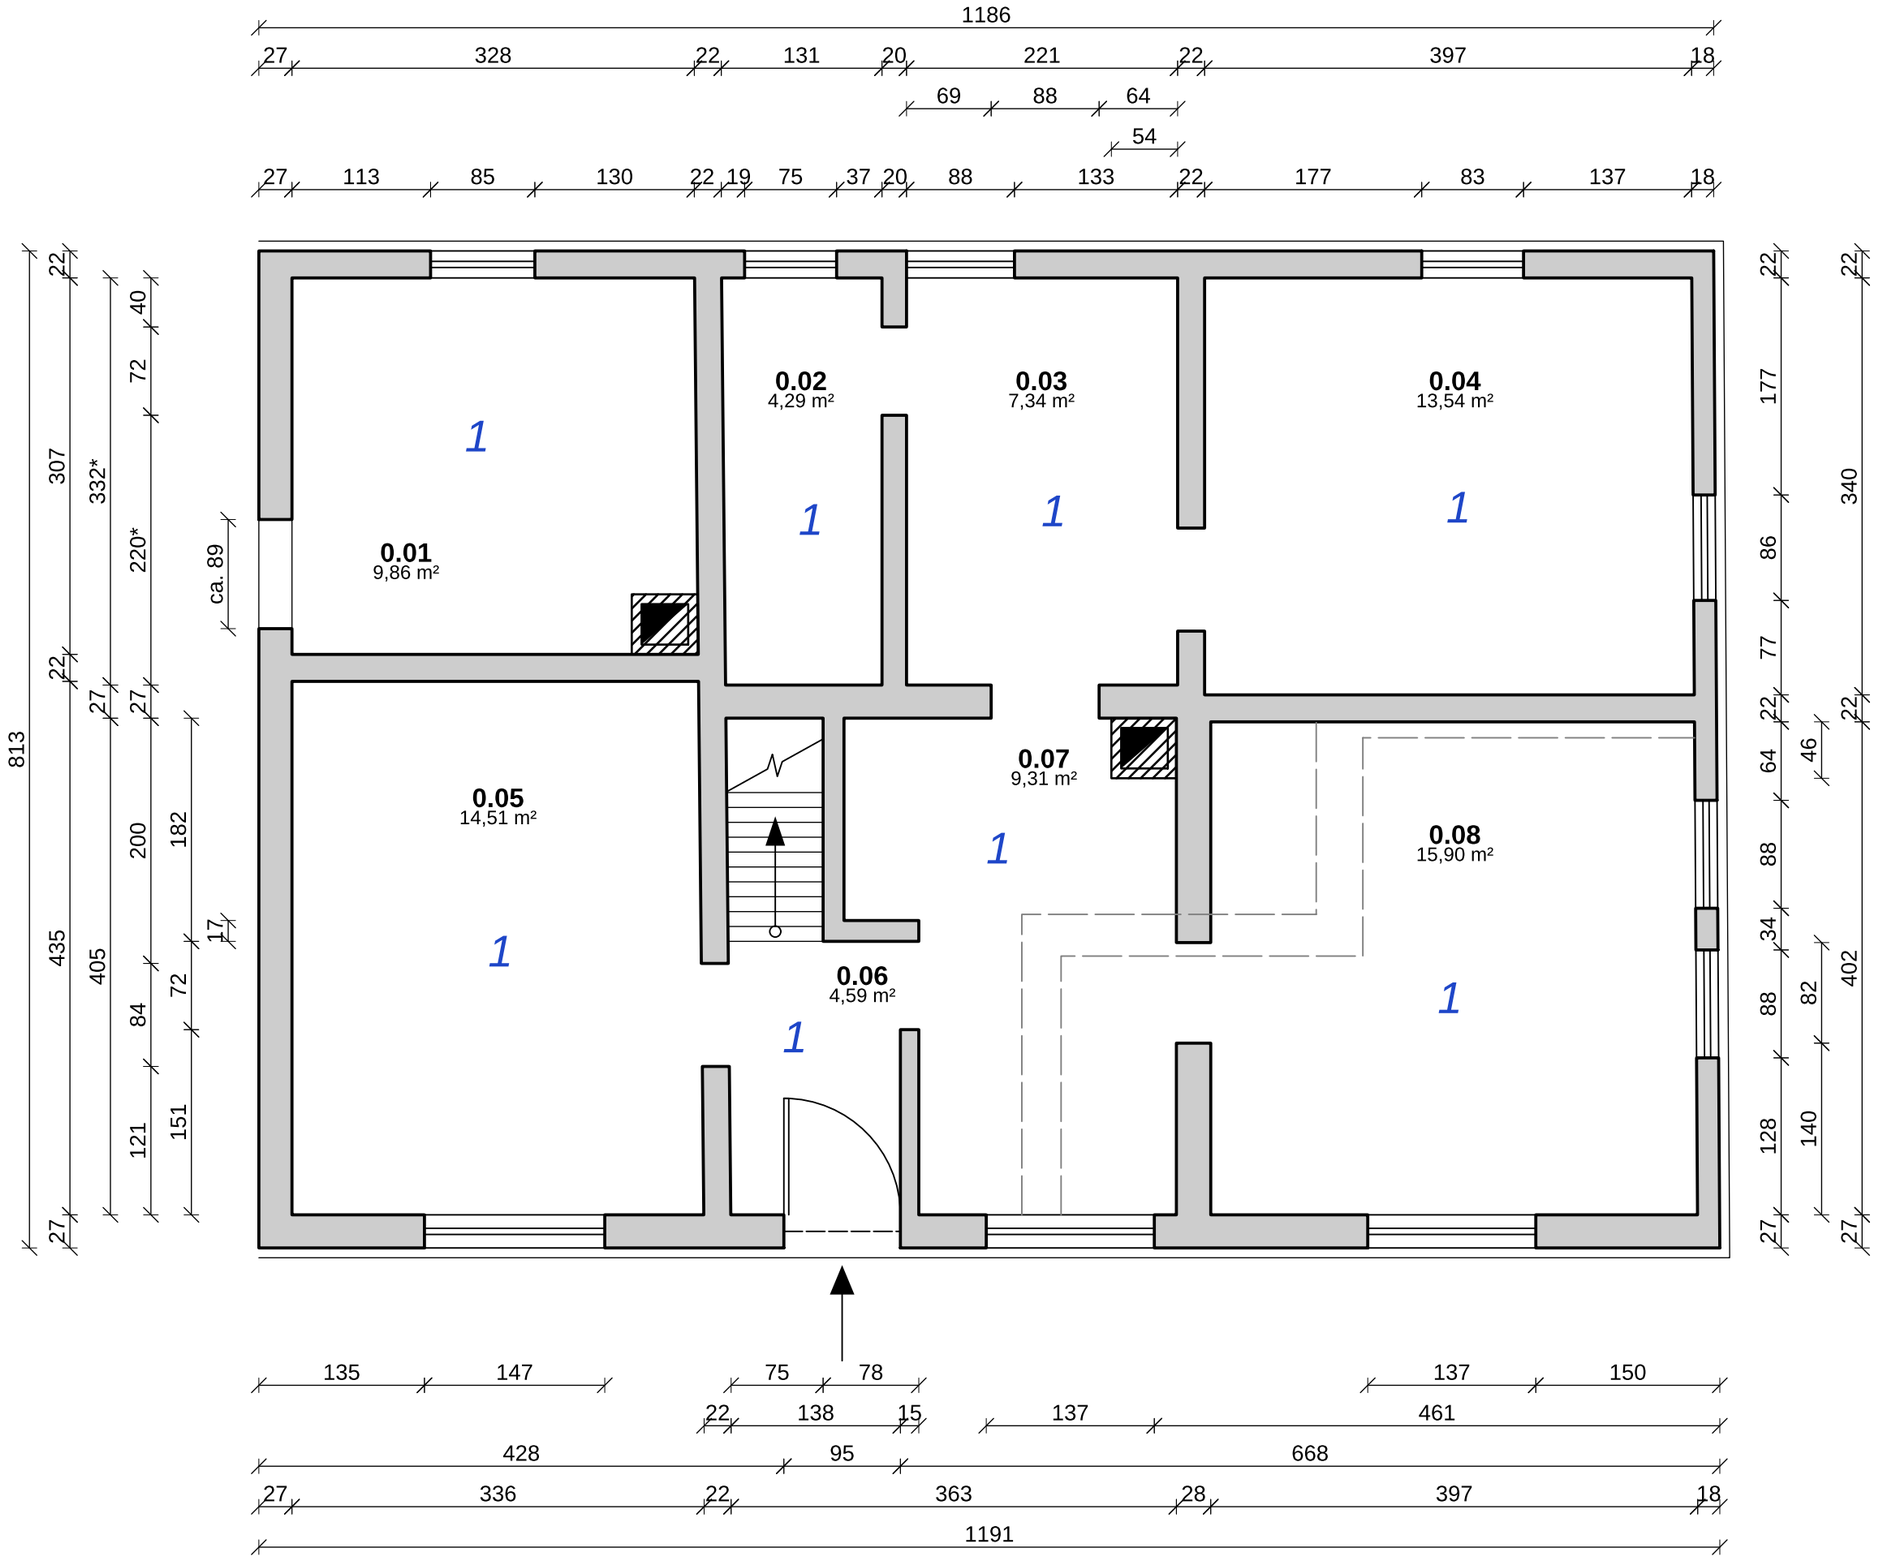


Nordrichtung in der Vorlage nicht angegeben

FACHWERKHAUS – BESTAND

Grundriss Erdgeschoss ±0,00

digitalisiert nach handbemaßtem Bestandsplan

LEGENDE

- Wand Bestand (geschnitten)
- Fenster
- Tür/Öffnung (Anschlag lt. Vorlage offen)
- Schornstein mit Zug
- gestrichelt lt. Vorlage (vermutl. Kellerumriss)
- Zusatzlinie außen lt. Vorlage (Sockel?)
- *1* handschriftl. Markierung „1“ der Vorlage
- 328* Maß weicht vom Originaleintrag ab
- ca. 89 unbemaßt, aus Foto abgegriffen (±10 cm)

RAUMLISTE


lichte Fläche, ohne Tür-/Fensternischen

Raum 0.01	9,86 m²
Raum 0.02	4,29 m²
Raum 0.03	7,34 m²
Raum 0.04	13,54 m²
Raum 0.05	14,51 m²
Raum 0.06	4,59 m²
Raum 0.07	9,31 m²
Raum 0.08	15,90 m²
Summe	**79,33 m²**

HINWEISE

Alle Maße in cm, Rohbau/Bestand lt. Vorlage.
Eingetragene Maße der Vorlage sind maßgebend; Wände teils schief, wo Ketten oben/unten abweichen.
* und ca.-Werte: siehe Prüfliste (ab Blatt 3).
Vor Planung und Ausführung örtliches Aufmaß erforderlich (Fachwerk: Lot/Flucht prüfen).

Projekt	Fachwerkhaus – Ausbau
Planinhalt	Erdgeschoss (EG) – Bestand
Maßstab	1:50 (A3) Einheit: cm
Grundlage	Bestandsplan (Handzeichnung, Foto)
Stand	28.09.2026 Blatt 1/4

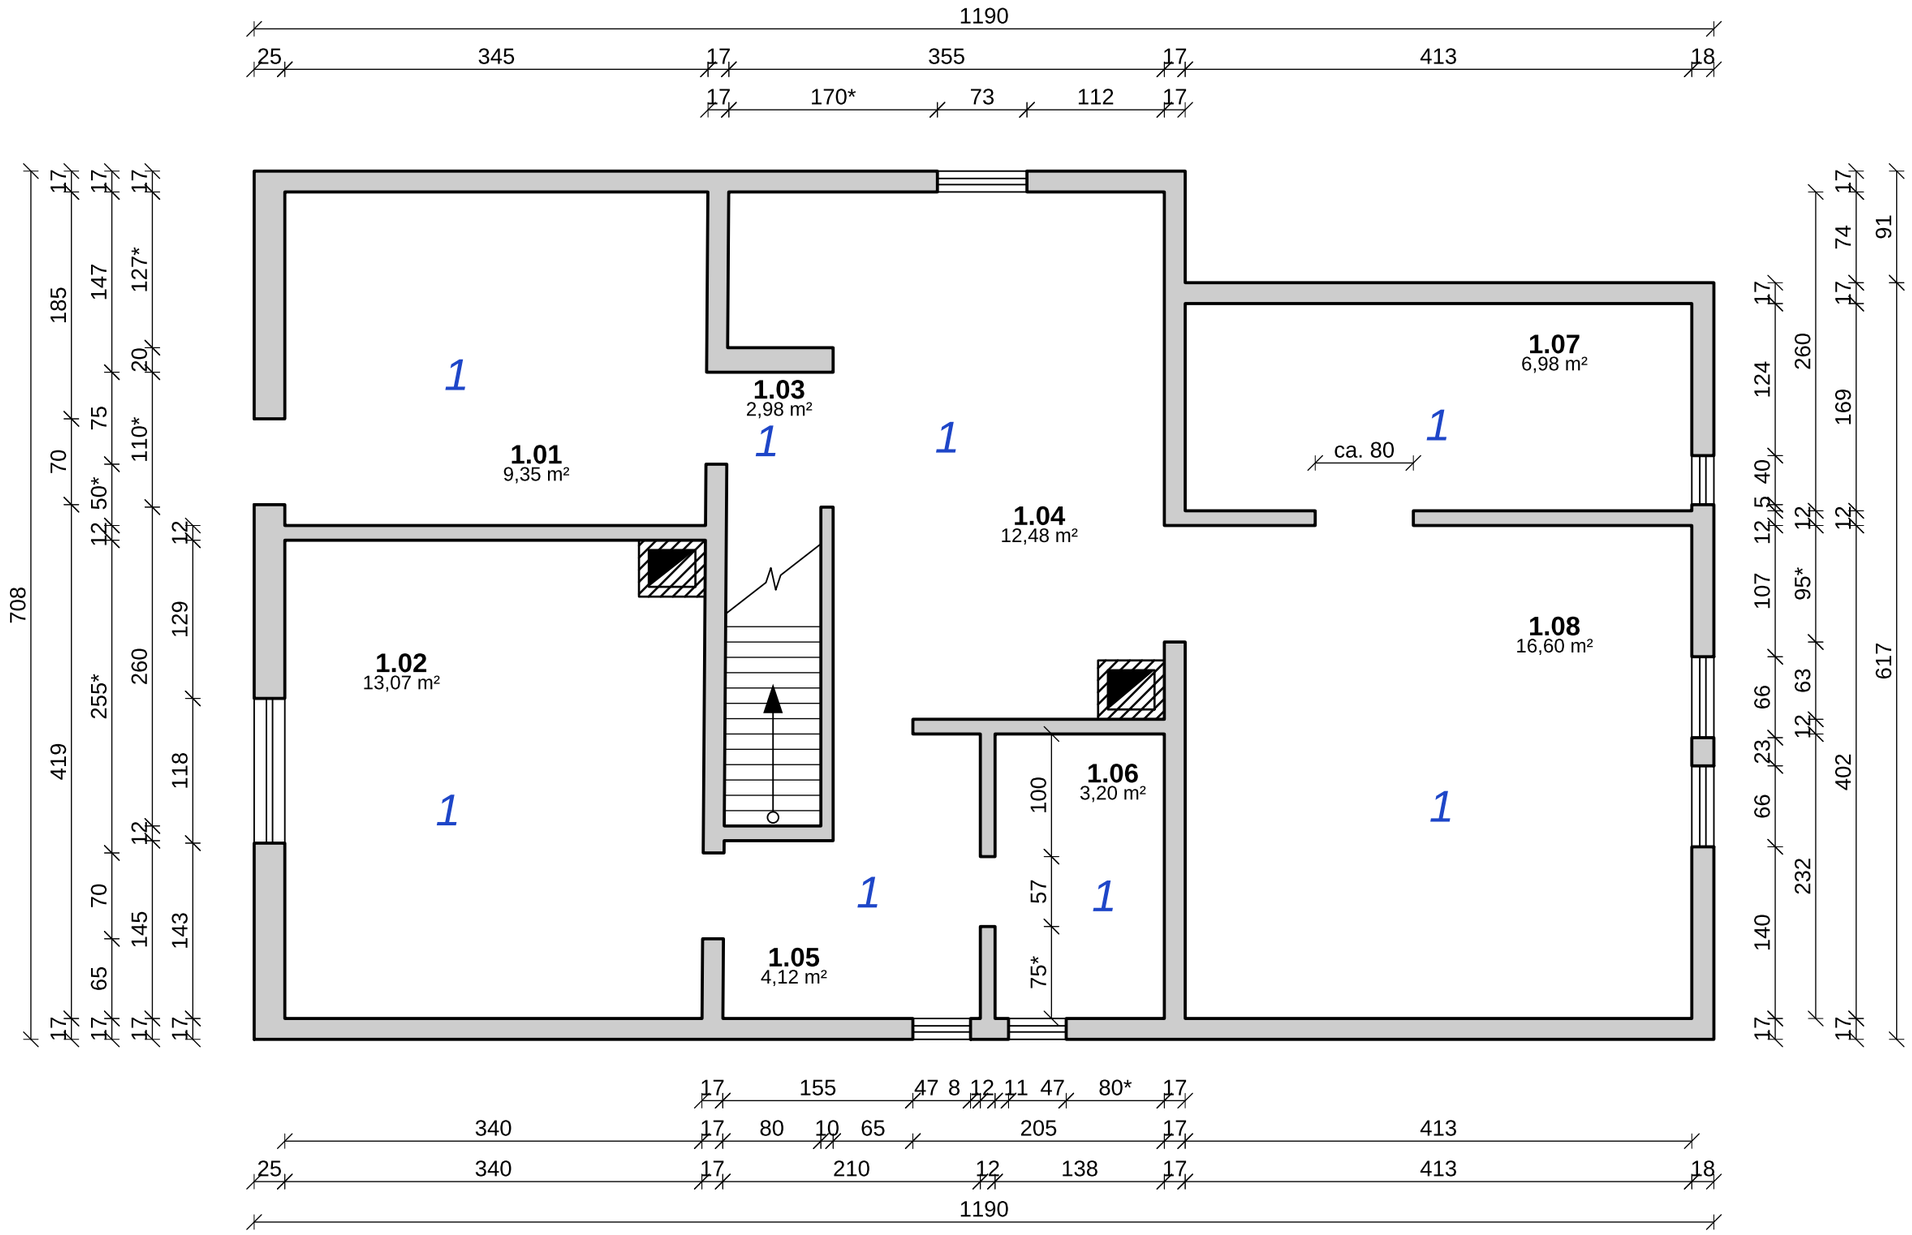

Nordrichtung in der Vorlage nicht angegeben

FACHWERKHAUS – BESTAND

Grundriss 1. Obergeschoss (1. Stock)

digitalisiert nach handbemaßtem Bestandsplan

LEGENDE

- Wand Bestand (geschnitten)
- Fenster
- Tür/Öffnung (Anschlag lt. Vorlage offen)
- Schornstein mit Zug
- *1* — handschriftl. Markierung „1“ der Vorlage
- 328* — Maß weicht vom Originaleintrag ab
- ca. 89 — unbemaßt, aus Foto abgegriffen (±10 cm)

RAUMLISTE

lichte Fläche, ohne Tür-/Fensternischen

Raum 1.01	9,35 m²
Raum 1.02	13,07 m²
Raum 1.03	2,98 m²
Raum 1.04	12,48 m²
Raum 1.05	4,12 m²
Raum 1.06	3,20 m²
Raum 1.07	6,98 m²
Raum 1.08	16,60 m²
Summe	**68,78 m²**

HINWEISE

Alle Maße in cm, Rohbau/Bestand lt. Vorlage.
Eingetragene Maße der Vorlage sind maßgebend;
Wände teils schief, wo Ketten oben/unten abweichen.
* und ca.-Werte: siehe Prüfliste (ab Blatt 3).
Vor Planung und Ausführung örtliches Aufmaß erforderlich (Fachwerk: Lot/Flucht prüfen).

Projekt	Fachwerkhaus – Ausbau
Planinhalt	1. Obergeschoss (OG) – Bestand
Maßstab	1:50 (A3) Einheit: cm
Grundlage	Bestandsplan (Handzeichnung, Foto)
Stand	28.09.2026 Blatt 2/4

Fachwerkhaus – Bestandspläne EG / 1. OG

Prüfliste: Lesarten, Annahmen und Widersprüche der Vorlage

Stand 28.09.2026. Maße in cm. Mit * markierte Maße weichen vom Originaleintrag ab; „ca.“-Werte sind unbemaßt und aus dem entzerrten Foto abgegriffen (±10 cm).

Allgemein

- Digitalisiert aus 2 Fotos (EG, 1. Stock). Fotos perspektivisch entzerrt; die Maßzahlen der Vorlage sind maßgebend, die Zeichnung selbst ist ca. ±10 cm ungenau gezeichnet.
- Ursprung je Geschoss: Außenecke unten links. EG und OG haben verschiedene Außenmaße (EG 1186/1191 × 813, OG 1190 × 708). Ob die Unterkanten übereinanderliegen, ist in der Vorlage nicht angegeben. Die Treppenlage spricht dafür (EG-Treppe endet bei y = 432, OG-Treppenraum bei y = 434); die Schornsteine liegen dann aber nicht deckungsgleich (EG y ≈ 383–533, OG y ≈ 261–407). Vor Ort prüfen.
- Handschriftliche blaue „1“ aus der Vorlage übernommen (Layer MARKIERUNG_1_VORLAGE), Bedeutung unbekannt.

Erdgeschoss

- Gesamtbreite oben 1186, unten 1191 (beide Ketten geschlossen). Umgesetzt als leicht schiefe rechte Außenwand (5 cm auf 8,13 m).
- Innenwand zwischen 0.01/0.02 bzw. 0.05/0.06: oben 355–377, unten 363–385. Umgesetzt als durchgehend schiefe Wand (8 cm auf 8,13 m).
- Wand C: oben 22 dick (749–771), unten 28 dick (748–776); Übergang im Bereich der Querwand.
- Querwand: Mitte 432–459 (27, Kette links), rechts 429–451 (22, Kette rechts). Versatz liegt in Wand C.
- Kette oben: gelesen als 27|113|85|130 | 19|75|37 | 88|133 | 177|83|137. „37“ und „177“ sind schwer lesbar (könnten auch 39/197 sein), gewählt, weil nur so die Kette schließt.
- Unteres Mittelmaß 363 (zwischen 385 und 748) ist in der Vorlage nicht eingetragen; aus der Kette errechnet.
- Kette links 121|84|200|27|230|72|40: von oben 40|72 stimmen mit der Zeichnung; bis zur Querwand bleiben rechnerisch nur 220 statt 230 → gezeichnet 220*.
- Kette links 405|27|335 ergibt mit der Außenwand 816 statt 813. Oberes Teilmaß gezeichnet als 332*.
- Rechte Fensterkette: „128“ unten (nicht 108) und 177|86|77 oben, gewählt, weil nur so 813 schließt.
- Öffnung Außenwand links in Raum 0.01 (y ≈ 505–594): nur Hilfslinien, keine Maßzahl. Nur Brüstungslinien gezeichnet, Art (Fenster/Tür/zugemauert) unklar.
- Tür 0.03→0.04 (y ≈ 503–587) unbemaßt, aus Foto abgegriffen.
- Schornstein in 0.01 (ca. 54 × 49) unbemaßt; Schornstein bei 0.07 bemaßt (54 breit, 46 ab Querwand).
- Gestrichelte Doppellinie (ca. 32–38 breit) in 0.07/0.08: in der Vorlage ohne Erklärung, vermutlich Kellerumriss/Kellerwände unter dem EG. Lage aus Foto abgegriffen.
- Dünne Zusatzlinie ca. 8 cm außerhalb der Außenwand oben/rechts/unten (nicht links): unbemaßt, vermutlich Sockel oder Verkleidung.
- Haustür 95 breit: Anschlag innen, Band links; Türblatt im Original 45° geöffnet, hier 90° (Norm).
- Innentüren: in der Vorlage nur als Öffnung ohne Türblatt/Aufschlag gezeichnet, so übernommen.
- Treppe: 75 breit (Kette 75|78), Lauf 250 → 432, 15 Auftritte zu je ca. 12 cm gezeichnet (steile Treppe); Steigungsmaße sind in der Vorlage nicht angegeben.

1. Obergeschoss

- Umriss mit Rücksprung oben rechts: 91 tief (Kette rechts 91|617), Wand 742–759.
- Treppenhauswand links: oben 370–387, unten 365–382, umgesetzt als schiefe Wand (5 cm).
- Wand zwischen 1.01/1.02: Außenwand-Kette links (143|118|129|12) legt sie auf 407–419; die Kette der Treppenhauswand (…|52|12|253|…) ergäbe 405–417 → dort 255*/50* statt 253/52.
- Widerspruch am Podest: Kette 145|12|260|85|20|152 setzt das Wandstück über dem Podest auf 519–539, die Kette der Treppenhauswand (…|75|147) und die Zeichnung auf 544–564. Gewählt: 544–564 (Tür 75 bleibt erhalten), dadurch 127* statt 152 und Podesttiefe 110* statt 85.
- Kette oben innen 17|185|73|112|17 ist um 15 zu lang. Fenster wie gezeichnet 112 von Wand 742 gesetzt, damit 170* statt 185.
- Kette rechts 260|80|63|12|232 schließt um 15 nicht; Öffnung 1.04→1.08 nach Zeichnung 95* statt 80.
- Kette unten innen: gelesen als 17|155|47|8|12|11|47|81|17 (8 und 11 unter der Linie notiert); rechnerisch 80* statt 81.
- Kette rechts innen „35|57|100“ (Tür Flur→1.06): unterstes Maß als 75* gelesen, weil nur so die Kette bis zur Querwand schließt (Zeichnung ca. 75).

- Kette rechts: „12,40 / 5“ gelesen als …|124|40|5|12|107|… (schließt auf 617).
- Tür 1.07→1.08 (x ≈ 865–945) unbemaßt, aus Foto abgegriffen.
- Schornsteine im OG unbemaßt (ca. 54 × 46/48), aus Foto abgegriffen.
- Öffnung Außenwand links in 1.01 (70, y = 436–506): ohne Fensterzeichen in der Vorlage → als Öffnung gezeichnet.
- Fenster im OG sind in der Vorlage nur als schmale Rahmen an der Außenseite gezeichnet; hier Normsymbol.
- Treppe OG: 80 breit (Kette 80|10|65), Treppenraum 174 → 434, Abschluss unten 12 dick (so gezeichnet).